

Freistaat Bayern
Regierungsbezirk
Unterfranken

Entwässerungsabschnitt 0
von Bau-km 332+330 bis Bau-km 332+330
(Entwässerung in Nachbarabschnitt)

Planänderung Nr. 3
Entwässerungsabschnitt 1
von Bau-km 332+330 bis Bau-km 333+680

Planänderung Nr. 1
















Regierungsbezirk Unterfranken
Landkreis Kitzingen
Gemeinde Geiselwind
Gemarkung Füttersee

Beginn der Plan genehmigung
Bau-km 332+200

6229 620 (BW 332a)
~~6229 590~~
Überführung eines öfW
mit Betriebszufahrt
Neubau
Bau-km 332+285,600
KRW = 100 gon LW = 53,20 m
BzG = 6,50 m LH ≥ 4,70 m
Eurocode 1, Teil 2

6229 621 (BW 332b)
~~6229 591~~
Unterführung Wasserlauf Hammermühle
mit Fußweg
Neubau
Bau-km 332+585,750
KRW = 100 gon LW = 4,00 m
BzG = 57,11 m LH ≥ 2,25 m
Eurocode 1, Teil 2

Regierungsbezirk Unterfranken
Landkreis Kitzingen
Gemeinde Geiselwind
Gemarkung Wasserberndorf

LEGENDE

EINZELBÄUME, GEHÖLZFLÄCHEN, HECKENPFLANZUNGEN, GEHÖLZGRUPPEN

Flächenhafte Baum-Strauchpflanzung - frisch-feucht (GF)

RASEN-, WIESEN, SAUM- UND KRAUTGESELLSCHAFTEN

Ansatz von Landschaftsrasen mit Kräutern - RSM Regio Standortvariante 1 (Grundmischung) im UG 12

Sukzessionsflächen ohne Pflanzung und Ansaat

VERWALTUNG


Regierungsbezirksgrenze
Kreisgrenze
Gemeindegrenze
Gemarkungsgrenze
Flurstücksgrenze

TECHNISCHE PLANUNG

Mittelstreifen
Richtungsfahrbahn
mit Fahrstreifenaufteilung
Bankett
Böschung
Entwässerungsgraben
Feld- u. Waldweg

SONSTIGES

Freizuhaltenes Sichtfeld
Baufeldgrenze
BAB-Kabel
Wildschutzzaun
Biotopschutzzaun (3-lattig)

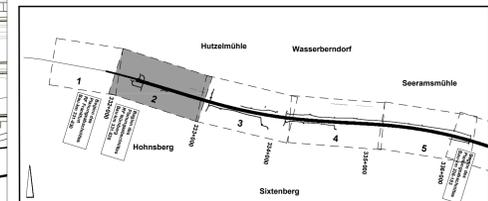

Autobahndirektion Nordbayern		bearbeitet:	Gz: MG	Datum	01/2017
Flaschenhofstraße 55		gezeichnet:	Gz: MG	Datum	01/2017
90402 Nürnberg		geprüft:	Gz: 1411	Datum	01/2017
Tel. 09114621-01, Fax: 09114621-459, E-Mail: poststelle@adnb.bayern.de		PSP-Nr.:	Gz:	Datum	
		Projekt:			

PLANFESTSTELLUNG

Straßenbauverwaltung Freistaat Bayern		Unterlage / Blatt-Nr.: 12.3 / 2
Autobahndirektion Nordbayern		Landschaftspflegerischer
Stoße / Abschn.-Nr. / Station:		Maßnahmenplan
PROJIS-Nr.:		Bau-km 332+000 -
		Bau-km 333+000
		Maßstab: 1 : 1000
BAB A3 Frankfurt - Nürnberg		
östlich Geiselwind - Aschbach		
6-streifiger Ausbau		
von Bau-km 332+200 bis Bau-km 336+183		

Aufgestellt:
Autobahndirektion Nordbayern
Nürnberg, den 25.01.2017
M. Weidinger-Kräppel, BORin
M. Weidinger-Kräppel, BORin